


Исполнительная схема №1.
Схема размещения элементов пожарной сигнализации.

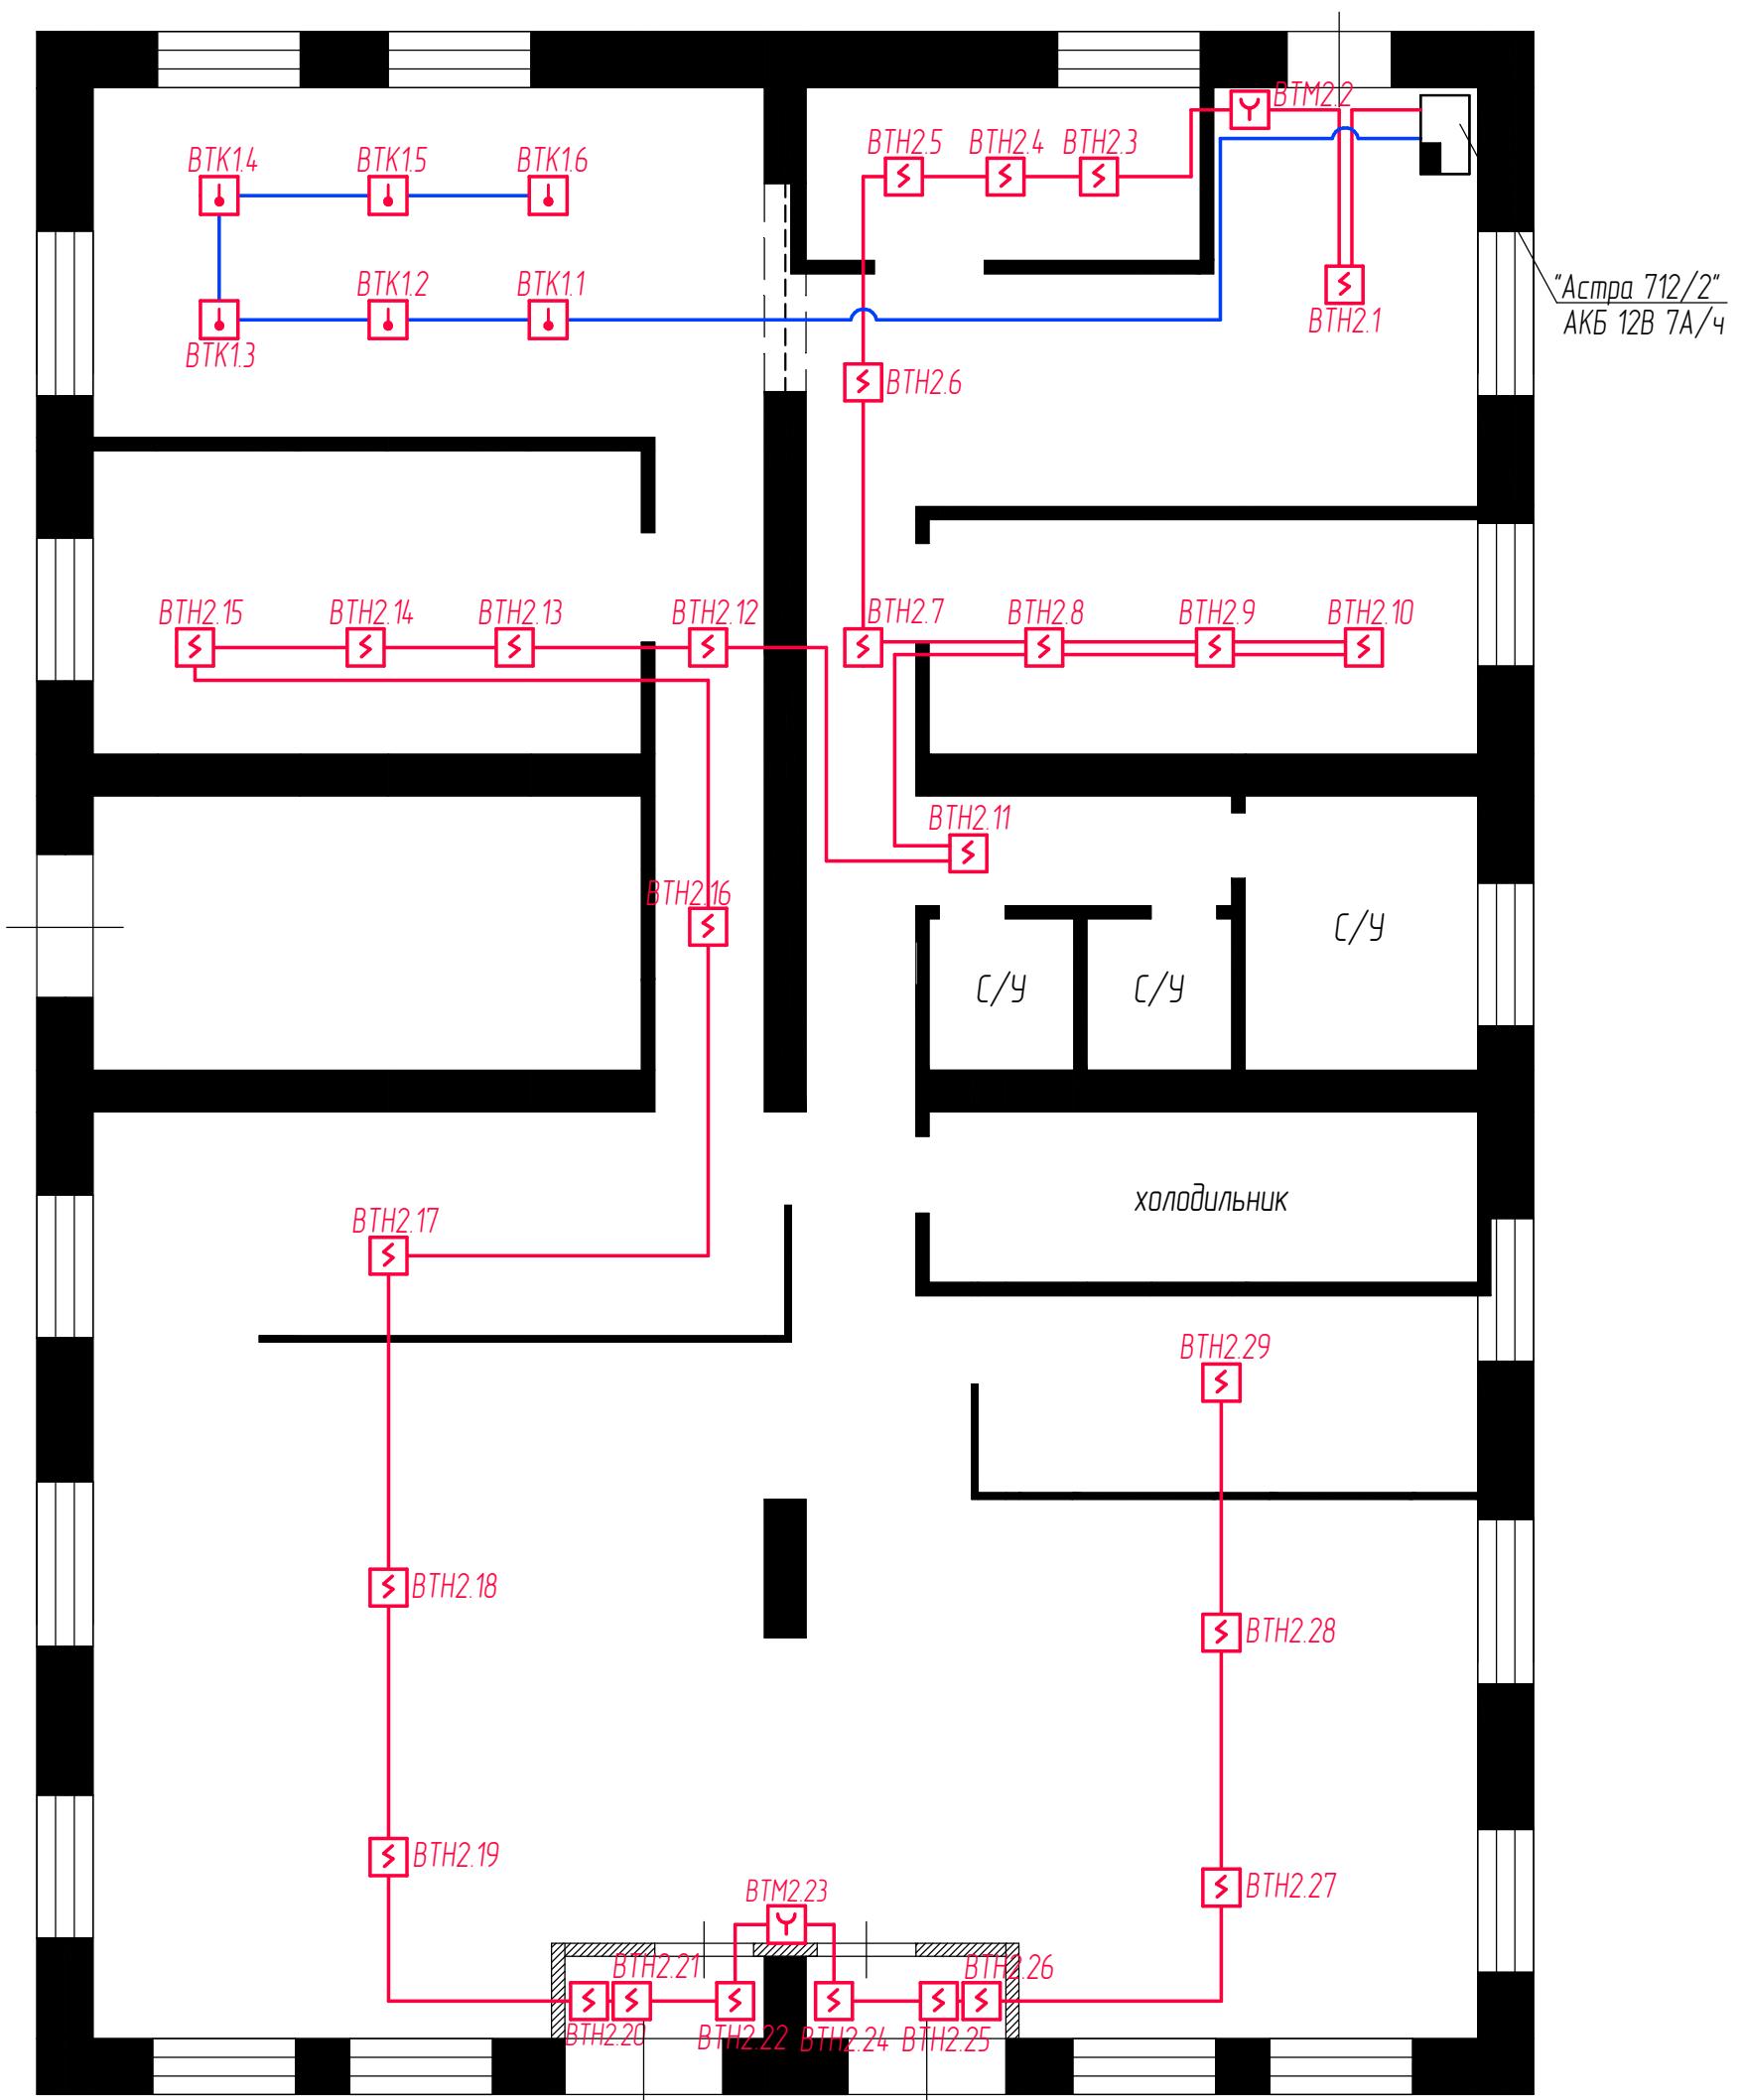


ПРИМЕЧАНИЯ

1. Шлейф пожарных дымовых и ручных извещателей проложен кабелем КПСнгFRLS 1x2x0.5
2. Шлейф пожарных тепловых извещателей проложен кабелем КПСнгFRLS 2x2x0.5
3. Трассировки кабельных сетей определены в зависимости от строительных конструкций и на исполнительных чертежах показаны условно.
4. Запрещена дальнейшая совместная прокладка проводов иных инженерных систем с проводами и кабелями противопожарной защиты на одном лотке, кабель-канале, жгуте и др.

Инд. № подл.	Подпись и дата	Взам. инд. №

						08/19-ЛБ-АПС-СОЧЭ.03		
						Гриль-бар «Камбуз», расположенный по адресу: г. Самара, ул. Карабышева, д. 29А.		
Изм.	Кол.	Лист	Ндок	Подпись	Дата			
Исполнил Кряжево 08.19						Автоматическая пожарная сигнализация	Стадия	Лист
							ИД	3
Исполнительная схема №1. Схема размещения элементов пожарной сигнализации.						ООО «Аспект» г. Самара, 2019		

Исполнительная схема №2.
Схема размещения элементов свето-звукового оповещения.

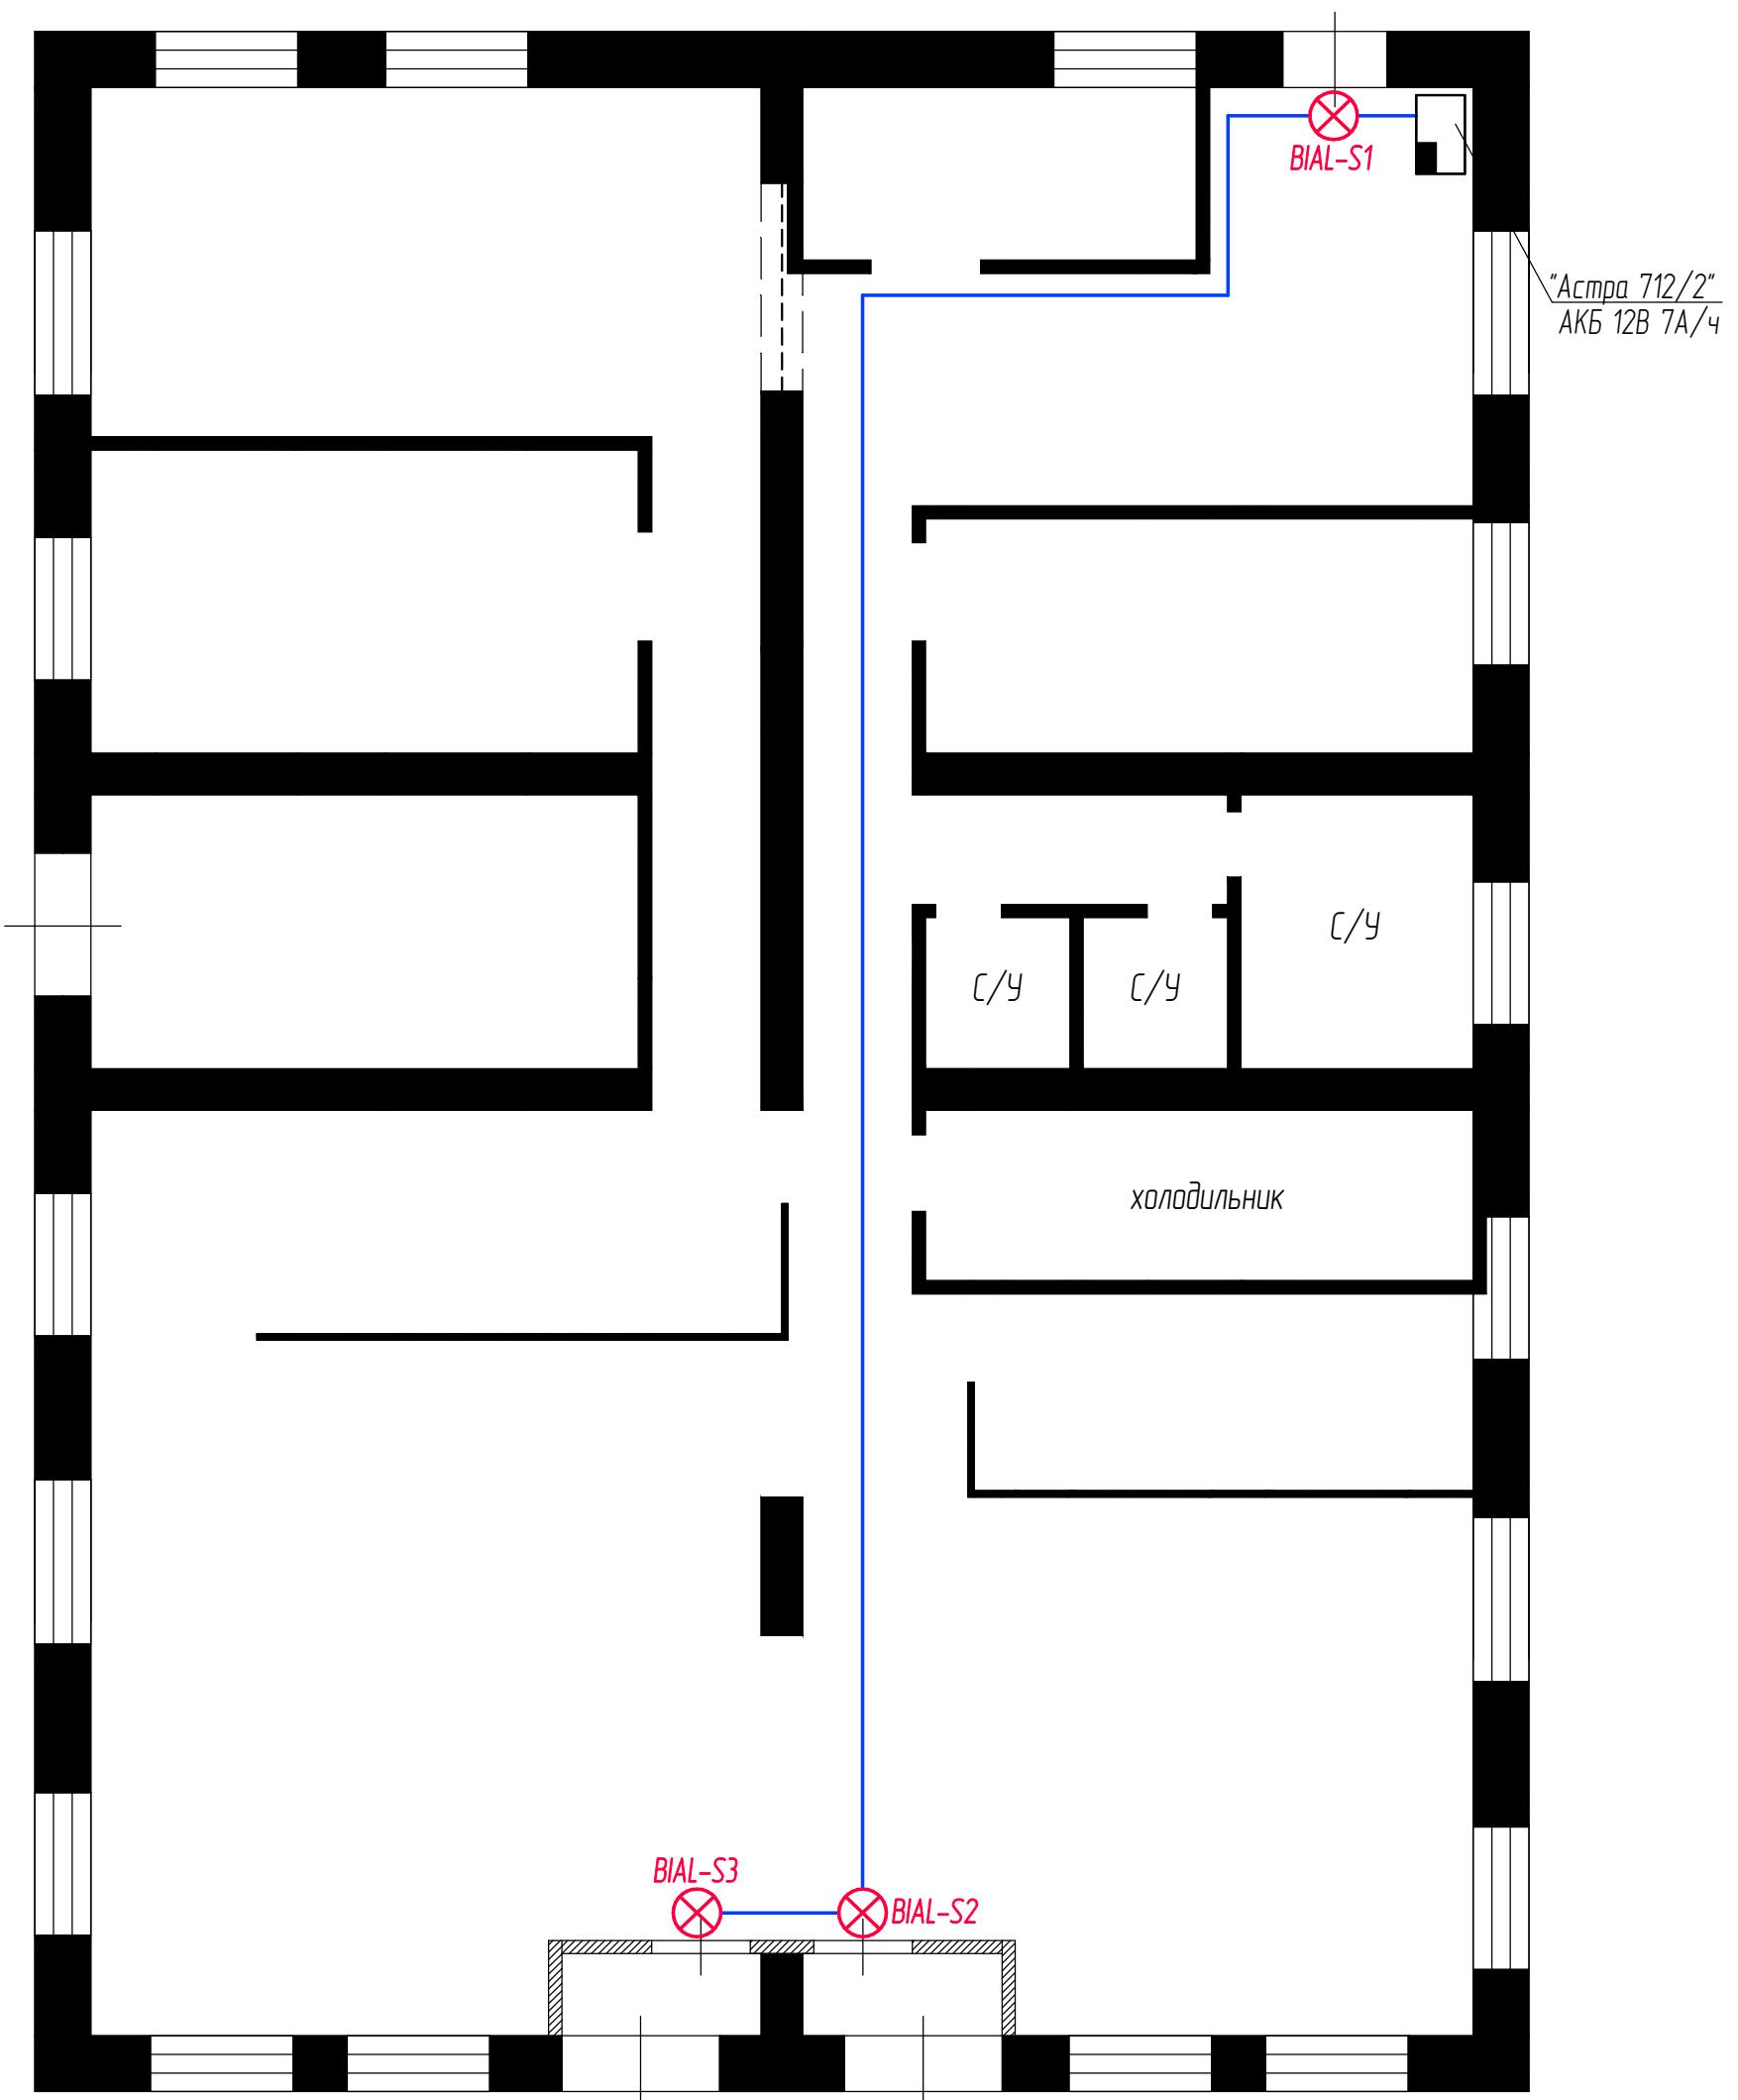

ПРИМЕЧАНИЯ

1. Шлейф охранно-пожарных свето-звуковых оповещателей проложен кабелем КПСнгFRLS 2x2x0.5
2. Трассировки кабельных сетей определены в зависимости от строительных конструкций и на исполнительных чертежах показаны условно.
3. Запрещена дальнейшая совместная прокладка проводов иных инженерных систем с проводами и кабелями противопожарной защиты на одном лотке, кабель-канале, жгуте и др.

Инд. № подл.	Подпись и дата	Взам. инд. №	08/19-ЛБ-АПС-СОУЭ.04						
Изм.	Кол.	Лист	Nдок	Подпись	Дата	Гриль-бар «Камбуз», расположенный по адресу: г. Самара, ул. Карабышева, д. 29А.			
Исполнил	Кряжево		08.19	Автоматическая пожарная сигнализация					
							Стадия	Лист	Листов
							ИД	4	
Исполнительная схема №2. Схема размещения элементов свето-звукового оповещения.						ООО «Аспект» г. Самара, 2019			